

Projekt

z dnia 12 września 2024 r.

Zatwierdzony przez RADA MIEJSKA
w Koronowie
WPŁYNĘŁO:

16. WRZ. 2024

**UCHWAŁA
RADY MIEJSKIEJ W KORONOWIE**

z dnia 24 września 2024 r.

Załącznik..... Nr.....
podpis 

w sprawie wyrażenia zgody na ustanowienie ograniczonego prawa rzeczowego- służebności przesyłu na nieruchomościach stanowiących działki ewidencyjne położone w Gminie Koronowo

Na podstawie art. 18 ust. 2 pkt 9 lit a ustawy z dnia 8 marca 1990 r. o samorządzie gminnym (t.j. Dz. U. z 2024 r. poz. 609 ze zm.), art. 13 ust. 1 ustawy z dnia 21 sierpnia 1997 r. o gospodarce nieruchomościami (t.j. Dz. U. z 2024 r. poz. 1145) oraz §3 pkt 2 Uchwały Nr XIV/134/07 Rady Miejskiej w Koronowie z dnia 28 listopada 2007 r. w sprawie zasad gospodarowania nieruchomościami komunalnymi stanowiącymi własność Gminy Koronowo (Dz. Urz. Woj. Kuj. -Pom. Nr 147, poz. 2539) uchwala się, co następuje:

§ 1. Wyrazić zgodę na ustanowienie odpłatnej i na czas nieokreślony służebności przesyłu, której warunki wskazano w dalszej części uchwały, na rzecz ENEA Operator Sp. z o.o. z siedzibą w Poznaniu, na nieruchomościach będących własnością Gminy Koronowo, obejmującej działki ewidencyjne:

- 1) nr 231 położona w Tryszczynie, zapisana w KW BY1B/00068312/1,
- 2) nr 228/6 położona we Wtelnie, zapisana w KW BY1B/00070795/7,
- 3) nr 178, nr 189, nr 187, nr 166 położone we Wtelnie, zapisane w KW BY1B/00089702/5,
- 4) nr 230 i nr 197/1 położone w Samociążku, zapisane w KW BY1B/00083415/4,
- 5) nr 374/25 położona w Koronowie, zapisana w KW BY1B/00088778/1,
- 6) nr 375 położona w Koronowie, zapisana w KW BY1B/00072325/6,
- 7) nr 2044/13 położona w Koronowie, zapisana w KW BY1B/00075911/2,
- 8) nr 1277 położona w Koronowie, zapisana w KW BY1B/00171542/7.

§ 2. Służebność przesyłu wskazana w §1 niniejszej uchwały polegać będzie na:

- 1) prawie do utrzymywania na nieruchomości obciążonej (na działkach nr 228/6, 178, 189, 187 we Wtelnie; nr 230 i 197/1 w Samociążku; nr 374/25 i 2044/13 w Koronowie wg załącznika) kablowych linii elektroenergetycznych niskiego napięcia.
- 2) prawie do utrzymywania na nieruchomości obciążonej (na działkach nr 166 we Wtelnie; nr 375 w Koronowie wg załącznika) kablowych linii elektroenergetycznych niskiego napięcia oraz złączy kablowo-pomiarowych.
- 3) prawie do utrzymywania na nieruchomości obciążonej (na działce nr 1277 w Koronowie wg załącznika) kablowych linii elektroenergetycznych niskiego napięcia oraz szafy kablowej.
- 4) prawie do utrzymywania na nieruchomości obciążonej (na działce nr 231 w Tryszczynie wg załącznika) kablowych linii elektroenergetycznych niskiego napięcia, szafy kablowej oraz złączy kablowo-pomiarowych.
- 5) prawie swobodnego, nieutrudnionego, nieograniczonego w czasie i miejscu, nieodpłatnego dostępu do urządzeń elektroenergetycznych celem ich konserwacji, napraw, wymiany na nowe, remontów, usuwania awarii, dokonywania przeglądów, prowadzenia inwestycji związanych z modernizacją i przebudową linii, wyprowadzaniem nowych obwodów z urządzeń istniejących.
- 6) obowiązku powstrzymywania się przez każdorazowego właściciela nieruchomości obciążonej od takiego zagospodarowania nieruchomości w tym sadzenia drzew, które uniemożliwiłoby swobodny dostęp do urządzeń oraz prowadzenie prawidłowej ich eksploatacji.

§ 3. Uprawniony z tytułu służebności, niezwłocznie po wykonaniu każdorazowych czynności i prac na nieruchomości obciążonej zobowiązany jest przywrócić grunt do stanu pierwotnego.

§ 4. Umieszczenie przebiegu linii i złączy kablowo-pomiarowych przedstawiono na załączniku graficznym do niniejszej uchwały.

§ 5. Wszelkie koszty związane z ustanowieniem służebności przesyłu, w tym opłaty sądowe oraz koszty umowy notarialnej pokrywa ENEA Operator Sp. z o.o.

§ 6. Wykonanie uchwały powierza się Burmistrzowi Koronowa.

§ 7. Uchwała wchodzi w życie z dniem podjęcia i podlega ogłoszeniu w sposób zwyczajowo przyjęty na terenie Gminy Koronowo.

BURMISTRZ
Patryk Mikołajewski

Ark. mapy: 6.196.20.21.2.3 i inne


Ks. rob. 9292/2021 Id. założeń 6640.3055.2021

Koronowo, dnia 22.05.2021r

Wykonał: Andrzej Izbaner upr16722

[illegible]

USŁUGI WYBUDOWNICTWIE
Andrzej Izobier
ul. Ogrodowa 34
88-010 KORONOWO
REGON 091573481 NIP 967-036-69-96

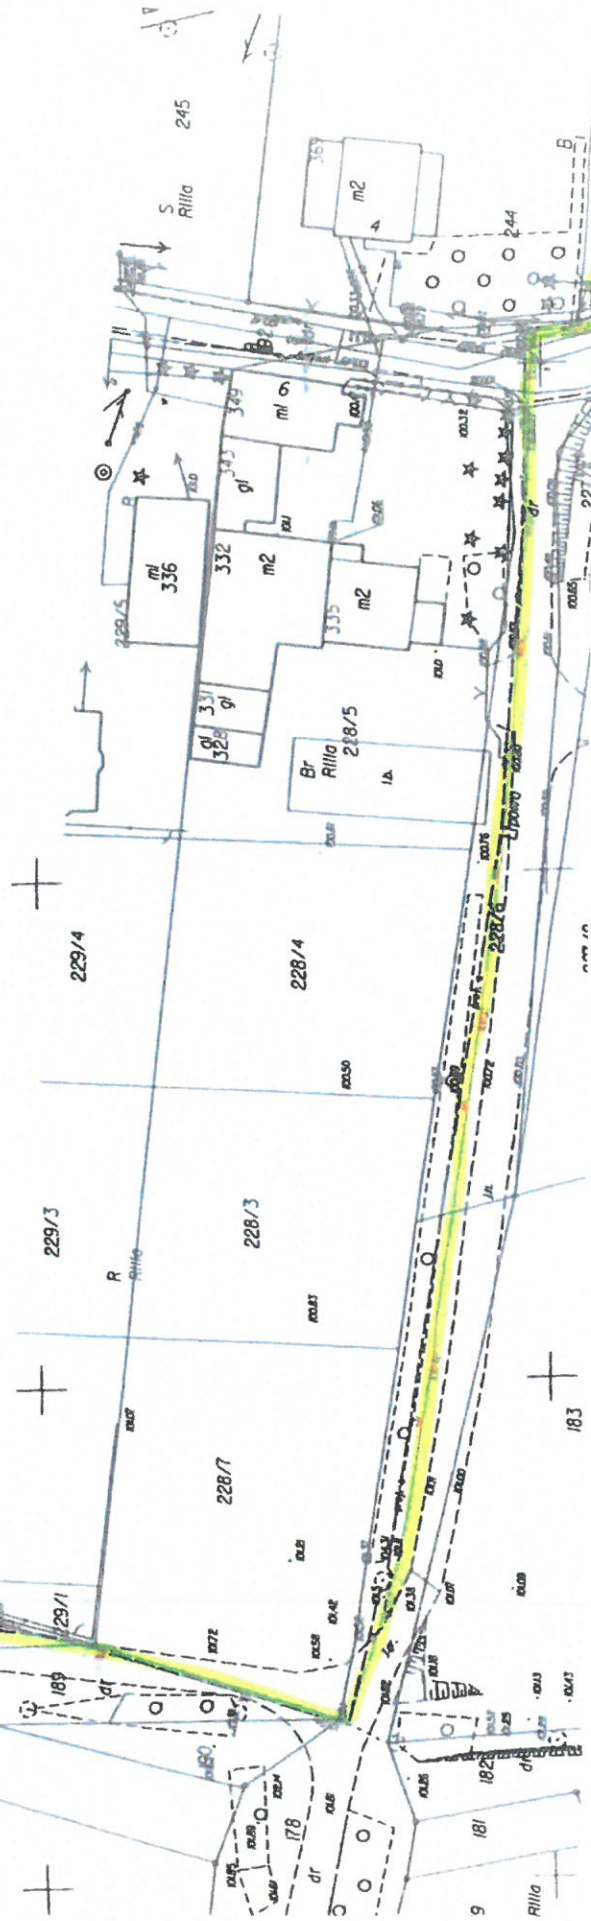

Wykonał: Andrzej Izbaner upr16722

[illegible]

ul. WILKOWA 11A
Andrzej Izbański
ul. Ogrodowa 34
86-010 KORONOWO
REGON 09187341 NIP 067-036-59-92

dr. 184/M Laminoplastek



jednostka ewidencyjna: Koronowo
obręb ewidencyjny: Samociążek
działka: 168/2, 168/3, 85/1
Inwentaryzacja sieci eN

SKALA 1 : 500

Ark. mapy: 6.196.20.04.1.2

Ks. rob. 9134/2020 Id. zgłoszenia 6640.6902.2020


Koronowo, dnia 26.10.2020r

Wykonał: Andrzej Izbaner upr16722

USŁUGI WYKONAWCZE
Andrzej Izbaner
ul. Ogrodowa 34
65-010 K O P O N O W O
REGON 141873414 NIP 141873414

Wzrost planu: 1:500	STARSZYSTWA BYDGOSKI

Andrzej Izbaner
upr 16722

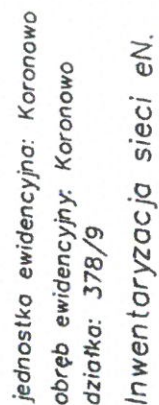

SKALA 1 : 500

Ark. mapy: 6.197.20.04.3.1

Ks. rob. 9330/2021 Id. zgłoszenia 6640.4228.2021

Koronowo, dnia 08.06.2021r


Wykonał: Andrzej Izbaner upr16722

[illegible]

mgr in. tech. & eng.
geodis
upr. id. 22

USTUGI W. BŁOGOWNICZEW
Andrzej /Zbawer/
ul. Ogrodowa 34
85-010 KRONOWO
REGON 651673431 NIP 6572046604

Na zlecenie zarządcy terenów
obszar aktualizacji

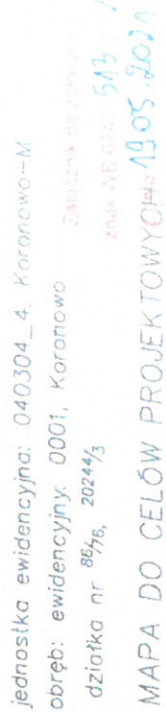

PUWG "2000" s. 6 Układ wysokości PL-EVRF2007-NH
Arkusz mapy 6.198.20.14.4.4

Ks. rob. 9179/2020 Id. załoŝzenia 6640.8645.2020

Nie wykonano ustalenia obciążeń służebnościami ogólnymi

Sieci projektowane- stan na dzień 10.12.2020r

Koronowo, dnia 14.01.2021r

Wykonał: Andrzej Izbaner upr 16722

23.06.2021

mgr inż. Jacek Nowicki
upr. bud. do projektowania i kierowania
robotami budowlanymi bez ograniczeń
w spec. budowlanych w zakresie montażu
instalacji sił. elektrycz. i elektroenerget.
nr ewid. KUP0084/PWOW/13

U. Ogrodowa 34
88-016 KOROWO
army@poczta.onet.pl tel 067 276-88-85

msy l.v. Aceding 12/20/22
000018
01/10/22

Za zgodność z
z oryginału ma
do celów projekt
Jacek Nowak

5000783529



ENEA S.p.A. 200
Oddział Polnocno-Krajoznawstwo

Nie wyklucza się istnienia w terenie innych niezidentyfikowanych urzędów podziemnych, których nie wykryto w trakcie pomiaru.


MAPA INWENTARYZACJI POWYKONAWCZEJ

SKALA 1:500

Sekcje mapy: 6.197.20.04.5.2; 6.197.20.04.14; 6.197.20.04.12

Id. Zgłoszenia: 6640.5090.2021

1. Układ współrzędnych płaskich: PL 2000 strefa 6

2. Układ wys.: PL EVRF 2007 NII

Oświadczam, że niniejszy dokument został opracowany w wyniku prac geodetycznych i kartograficznych, których rezultaty zawiera operat techniczny wpisany do ewidencji i aktualizacji porządkowego zasobu geodetycznego i kartograficznego.

Organ wydający plany i dane geodetyczne i kartograficzne:
Data wydania: 08.07.2021

STAROSTA BYDGOSKI

6640.5090.2021

GEO-SERWIS Tomasz Starszak

ul. Sikorskiego 1/100, 86-100 Świecie

Sigmar Starszak

ul. Główna 2 Zimochów nr 9787

6640.5090.2021.52658


z dnia 08.07.2021

Biurow Usług
"GEO-SERWIS"
Tomasz Starszak
ul. Sikorskiego 1/100 D. 06-100 Świecie
tel. 695 410 867 • NIP: 650-196-71-22

KIEROWNIK
ROBÓT GEODEZYJNYCH


Stefan Starszak

Nr uprawnień 18187, zakres uprawnień I, II

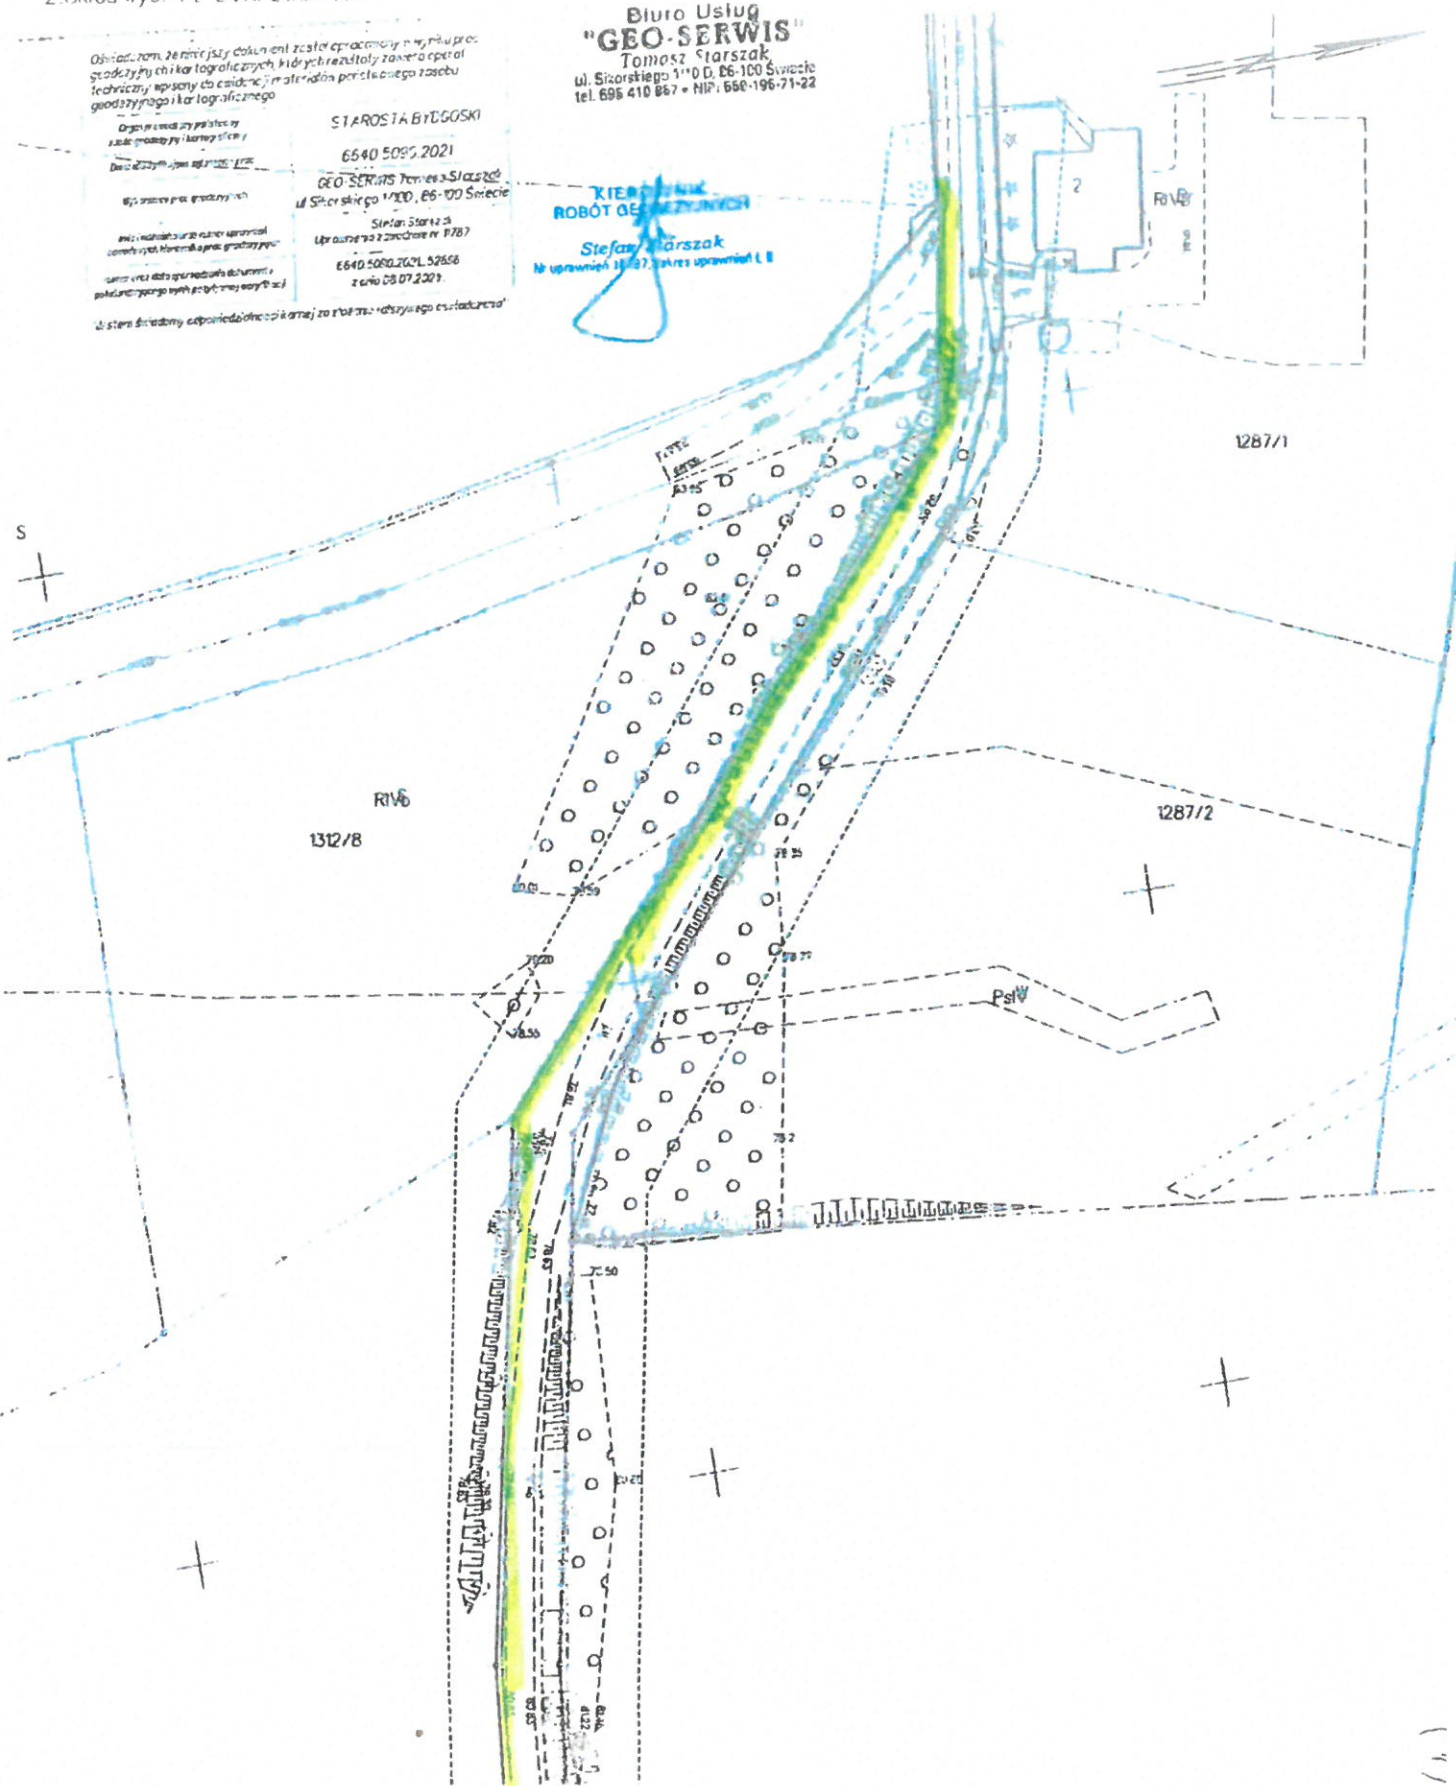


127

R/VB

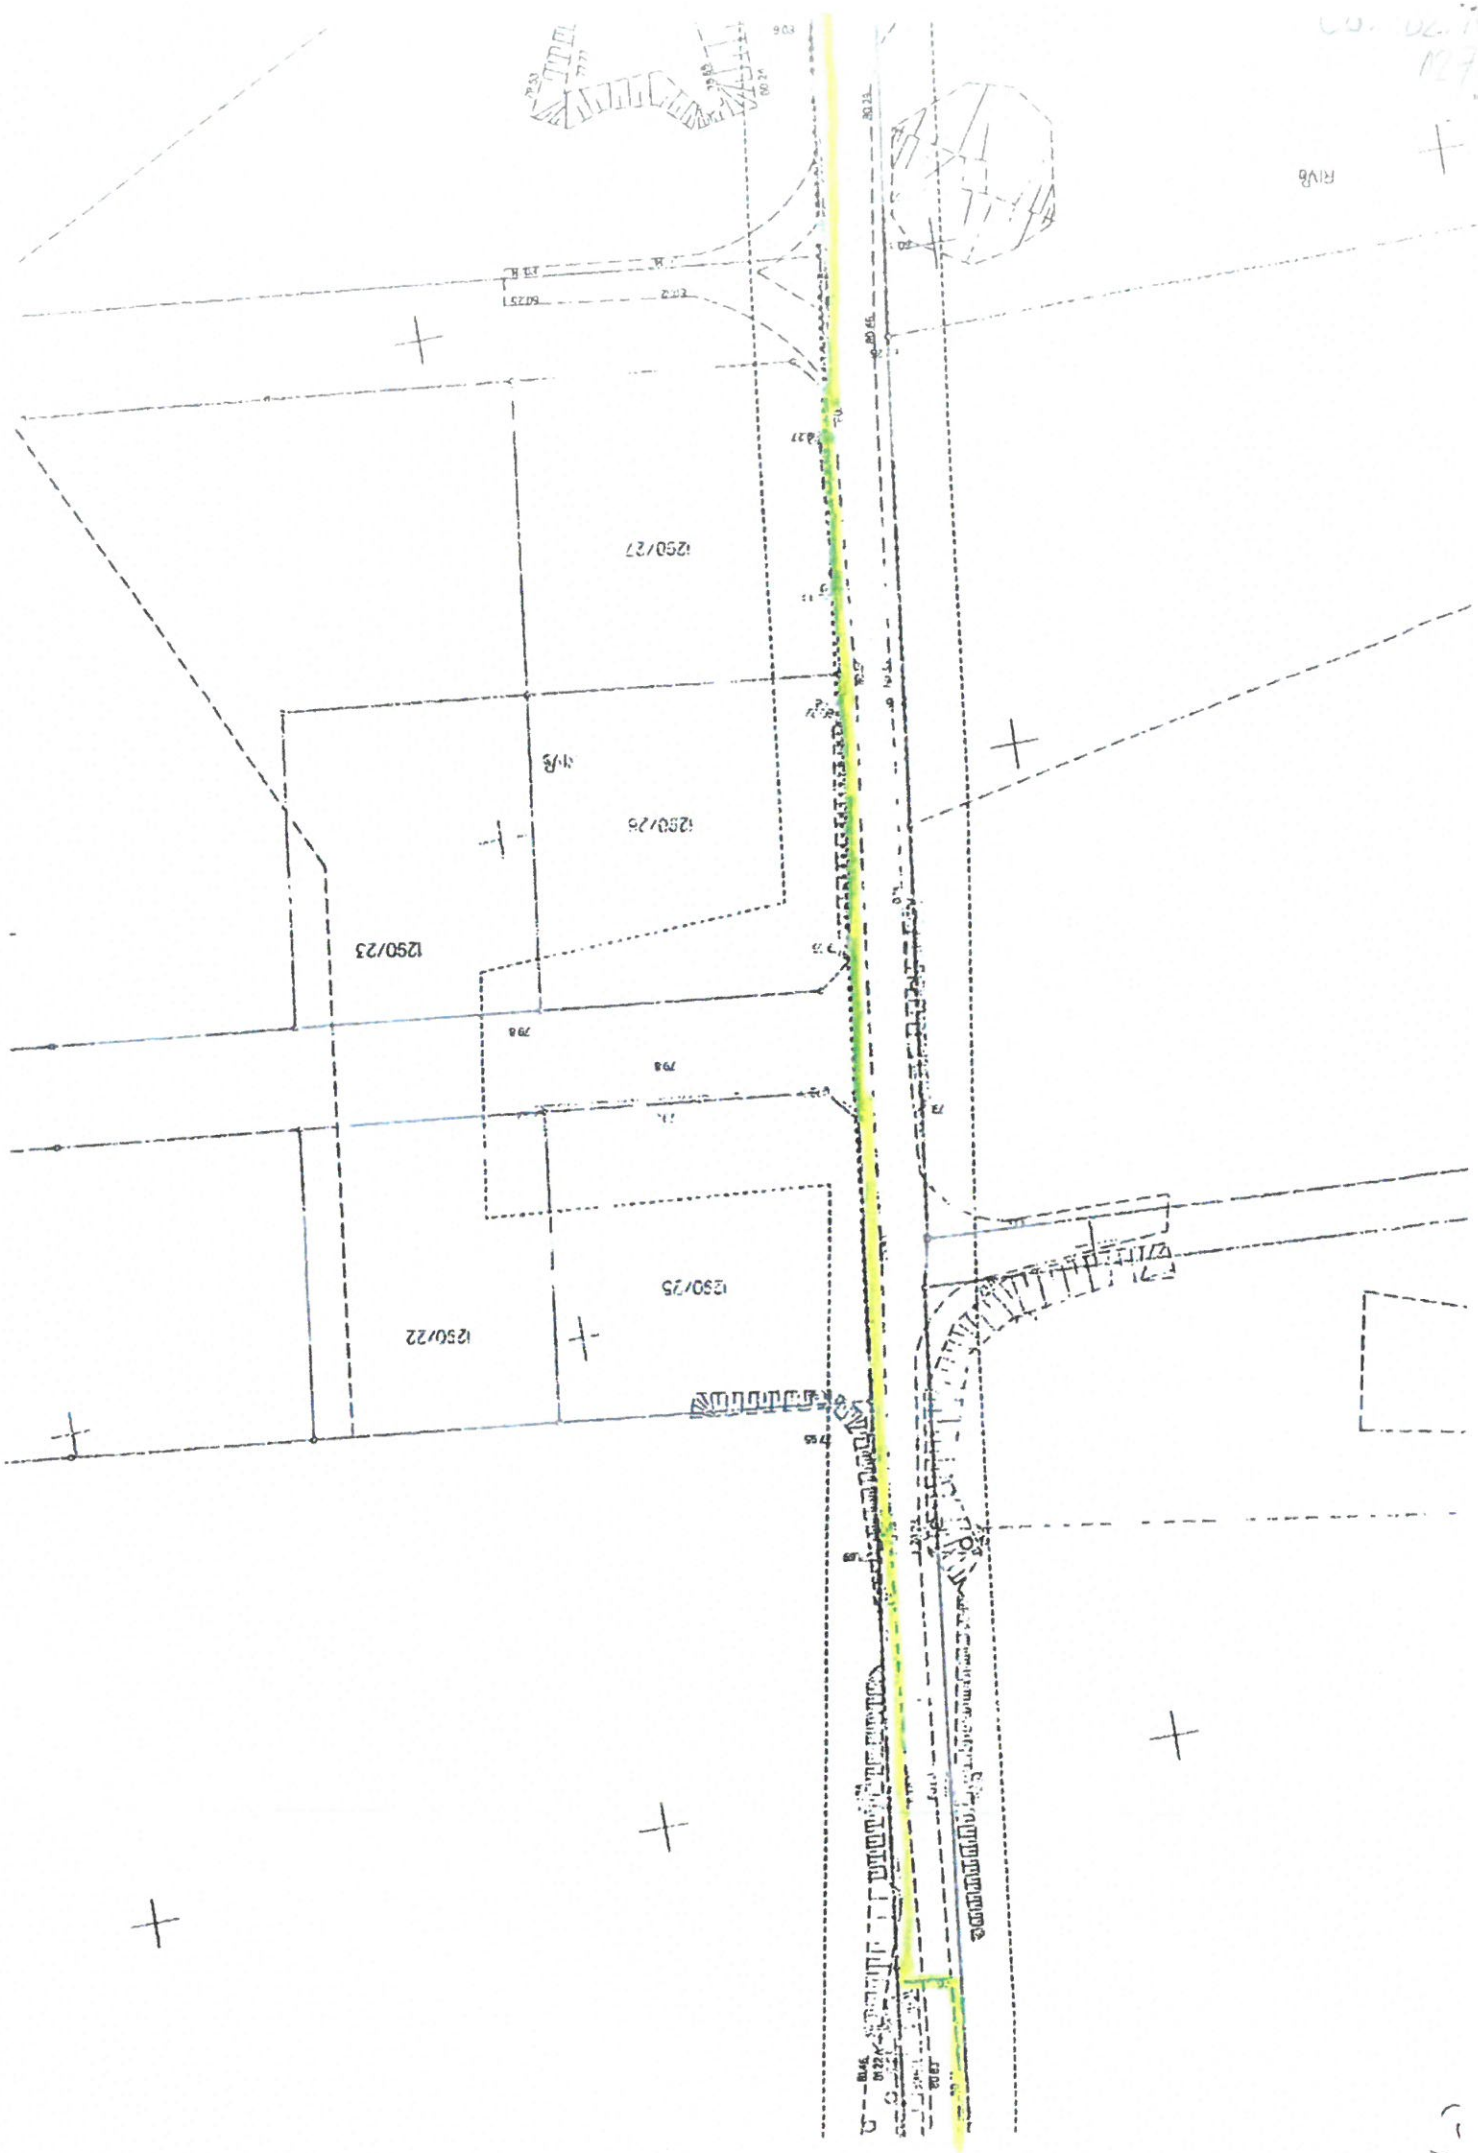

100 129

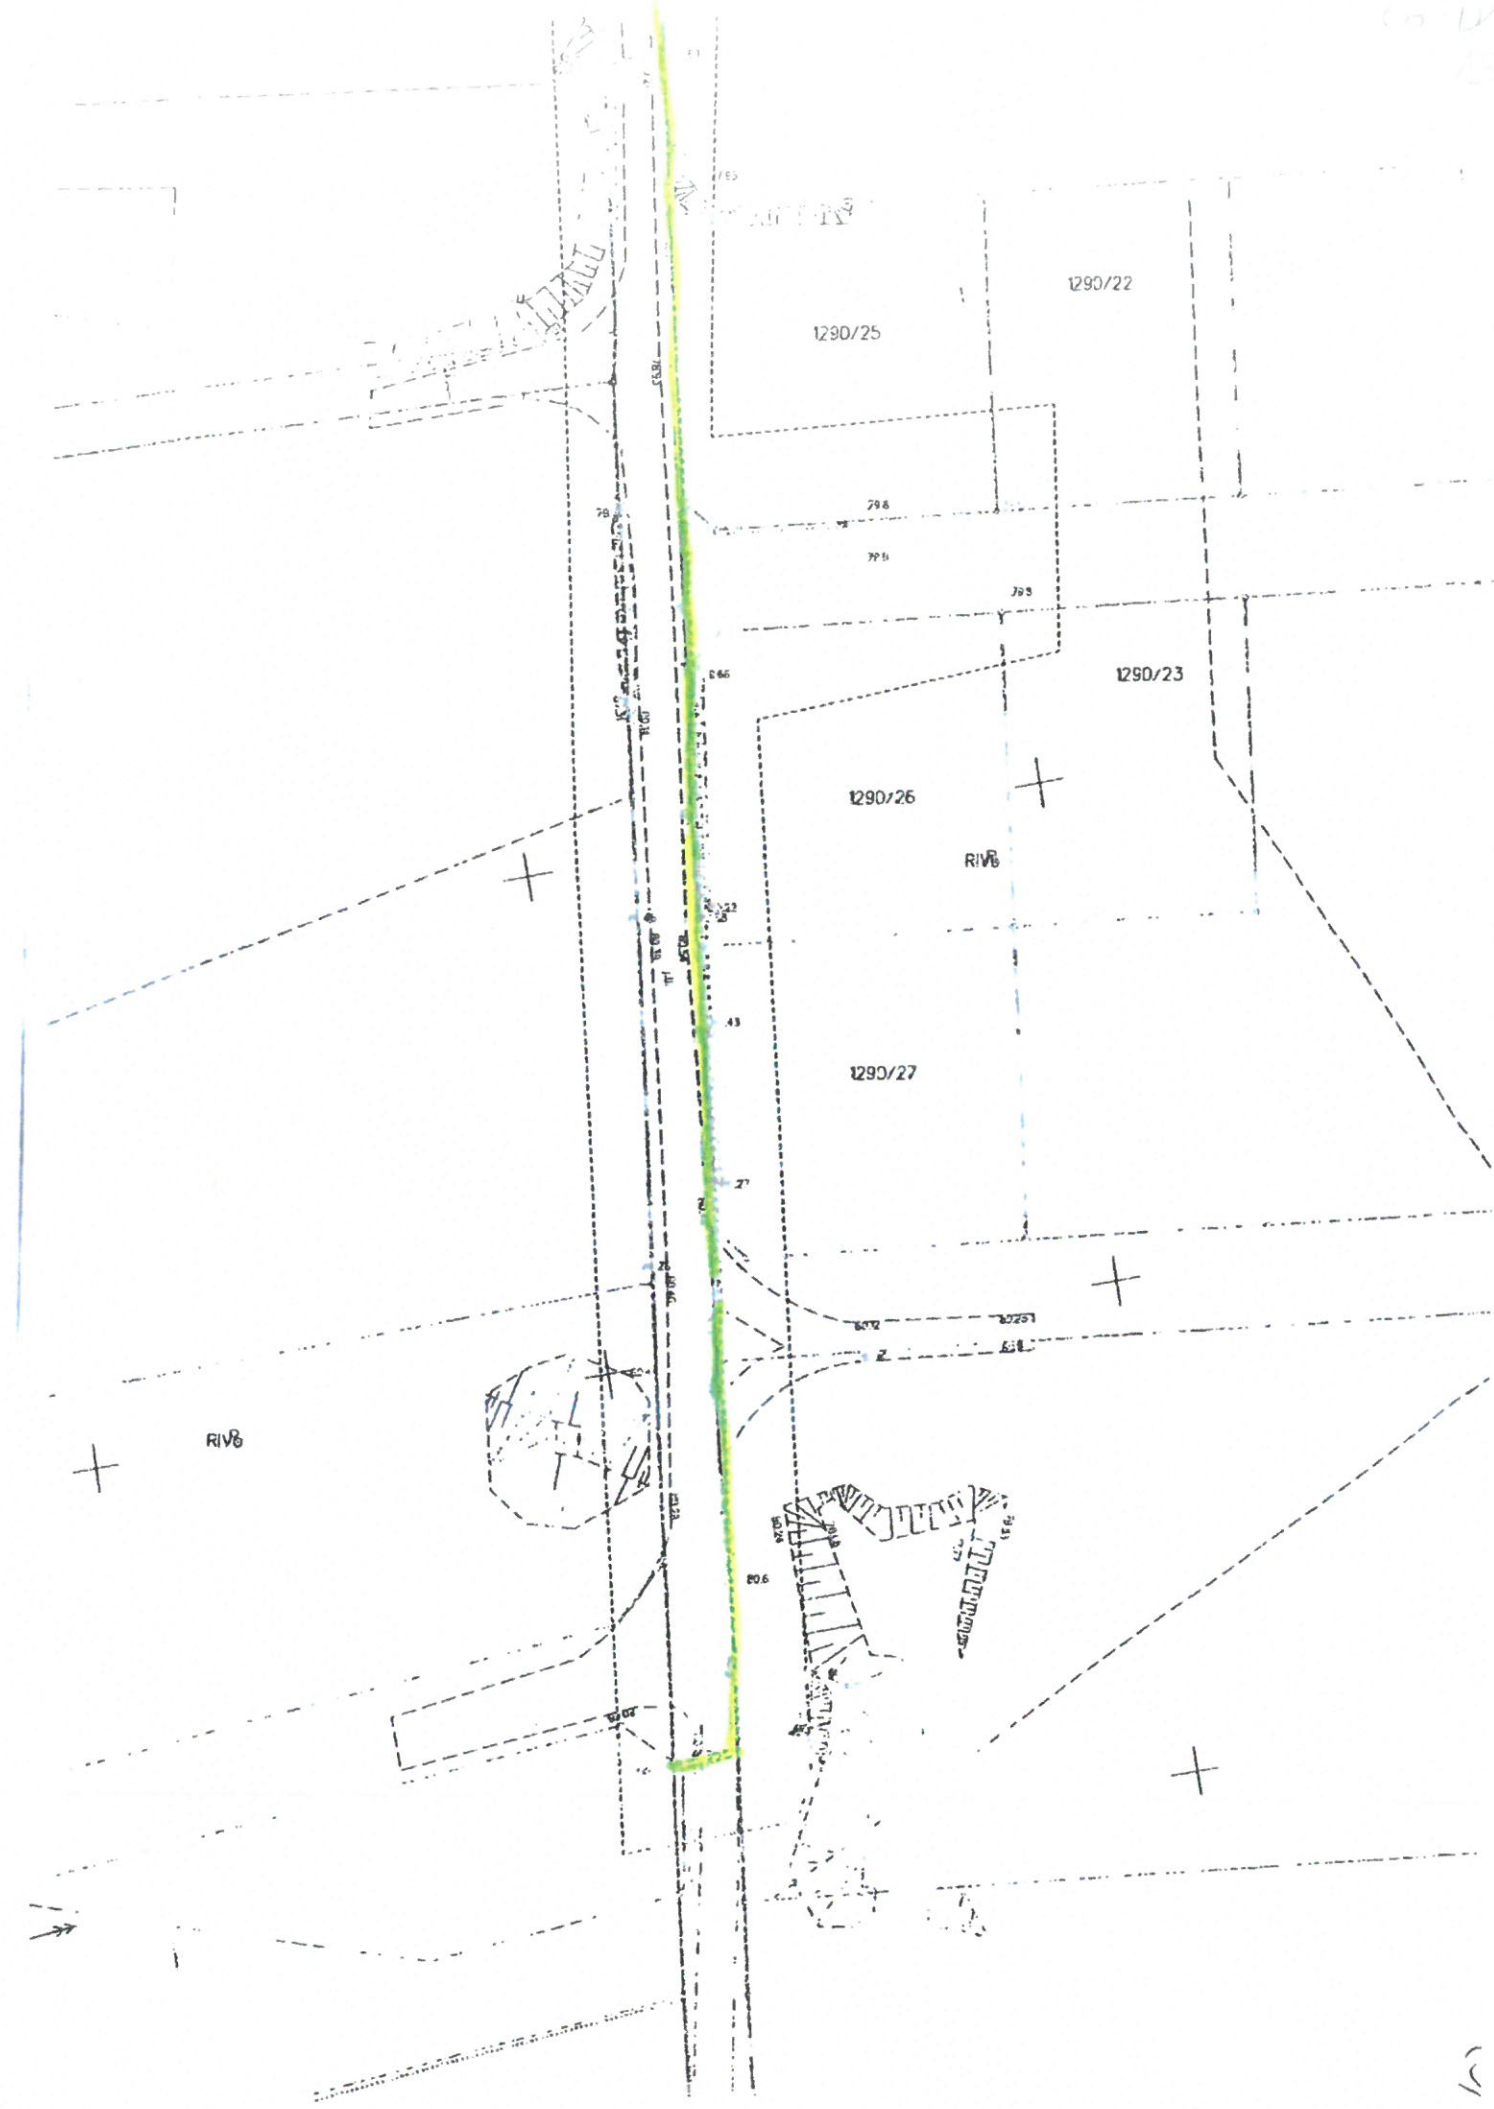

Załącznik do uchwały
Rady Miejskiej w Koronowie
z dnia 24 września 2024 r.
Zalacznik1.pdf

Uzasadnienie

Inwestor ENEA Operator Sp. z o. o., z siedzibą w Poznaniu pismem z dnia 02.09.2024r. zwrócił się do Burmistrza Koronowa z wnioskiem o ustanowienie służebności przesyłu na działkach ewidencyjnych stanowiących własność Gminy Koronowo, w zakresie linii kablowych, szafy kablowej oraz złączy kablowych na przedmiotowych działkach.

Zgodnie z art. 13 ust. 1 ustawy z dnia 21 sierpnia 1997 r. o gospodarce nieruchomościami (tj. Dz. U. z 2024 r., poz. 1145) nieruchomości mogą być przedmiotem sprzedaży, zamiany i zrzeczenia się, oddania w użytkowanie wieczyste, w najem lub dzierżawę, użyczenia, oddania w trwały zarząd, a także mogą być obciążane ograniczonymi prawami rzeczowymi oraz w myśl art. 305 ustawy z dnia 23 kwietnia 1964 r. Kodeks Cywilny (tj. Dz. U. z 2024 r. poz. 1061 z zm.) nieruchomość można obciążyć na rzecz przedsiębiorcy, który zamierza wybudować lub którego własność stanowią urządzenia, o których mowa w art. 49 § 1. prawem polegającym na tym, że przedsiębiorca może korzystać w oznaczonym zakresie z nieruchomości obciążonej, zgodnie z przeznaczeniem tych urządzeń (służebność przesyłu).

Prawo służebności będzie umożliwiało korzystanie z urządzeń sieci elektroenergetycznej zgodnie z ich przeznaczeniem, tj. w zakresie całodobowego wstępu, przechodu, przejazdu, przeglądu, konserwacji, naprawy lub wymiany oraz rozbudowy.

W związku z powyższym niniejszą uchwałą wyraża się zgodę na ustanowienie służebności przesyłu na działkach nr 231 w Tryszczyńcu, 228/6, 178, 189, 187, 166 we Wtelnie, nr 230, 197/1 w Samociążku, nr 374/25, 375, 2044/13, 1277 w Koronowie.

Niniejszym wnosi się o podjęcie powyższej uchwały.